



附圖

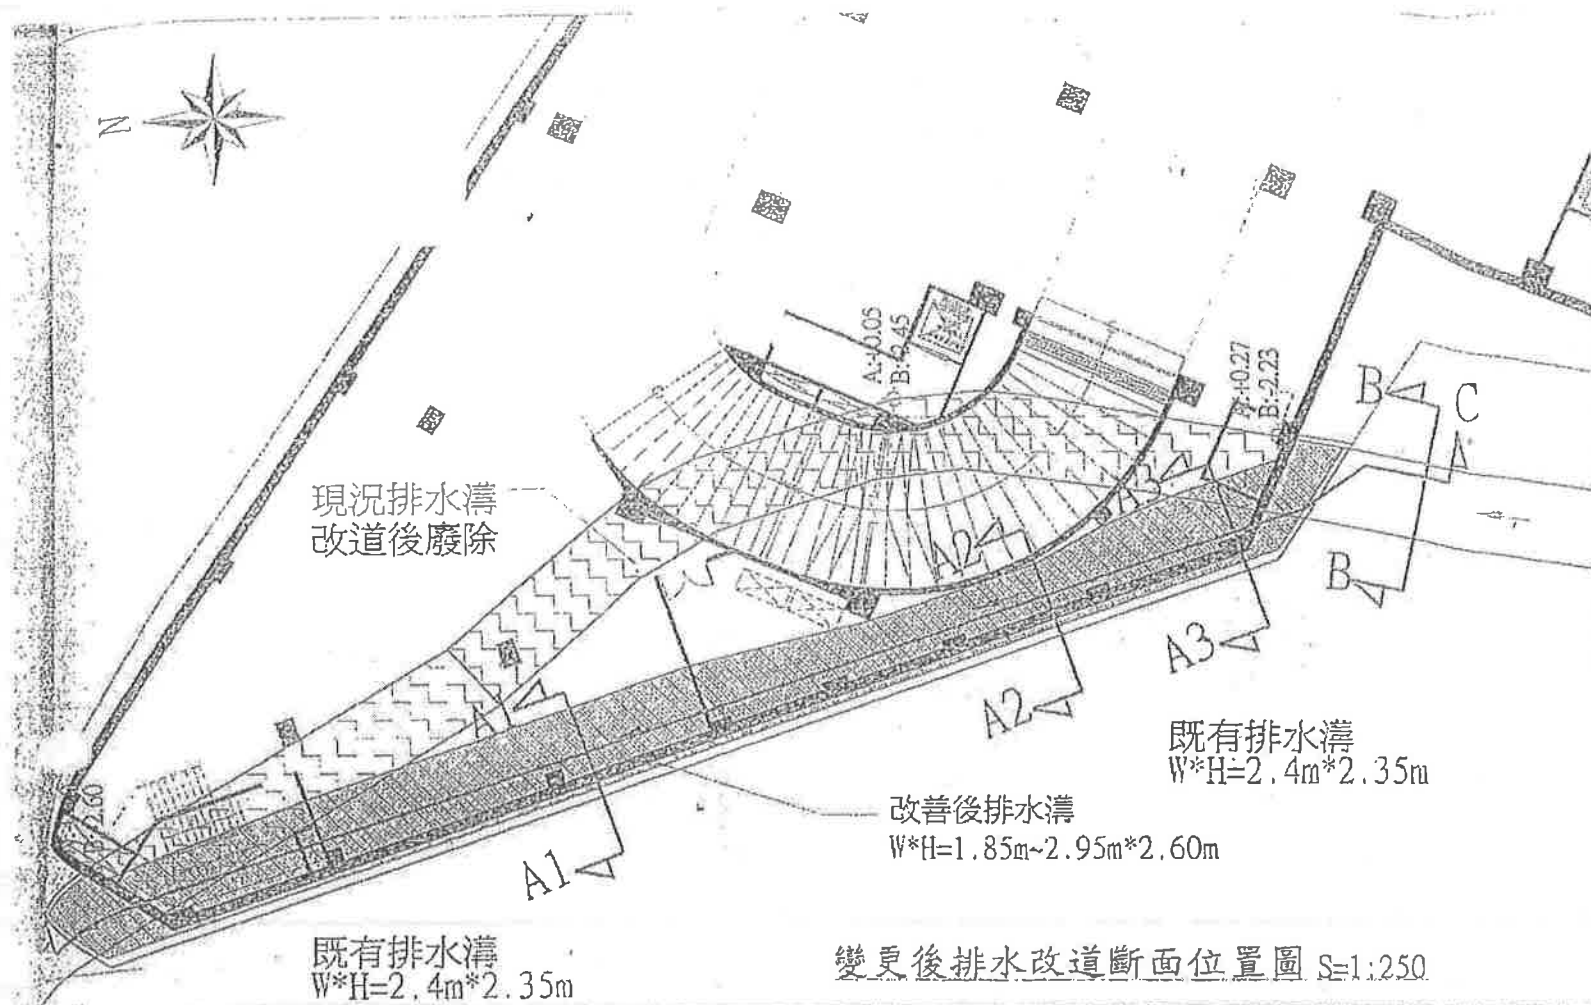


地界線

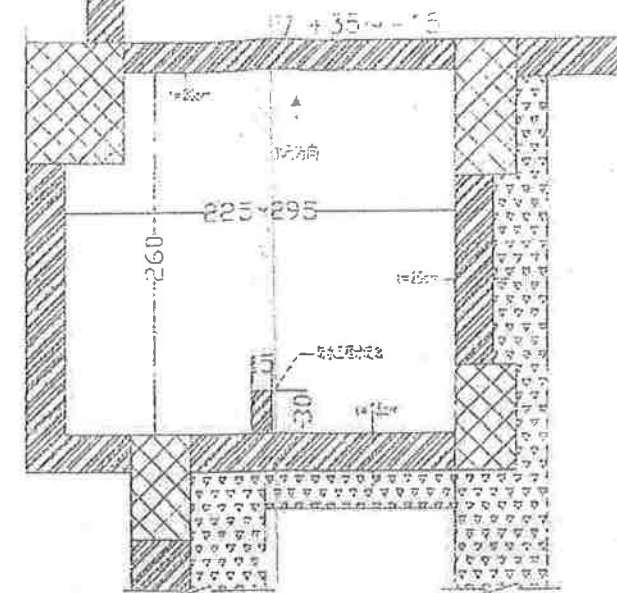


S=1:50

地界線

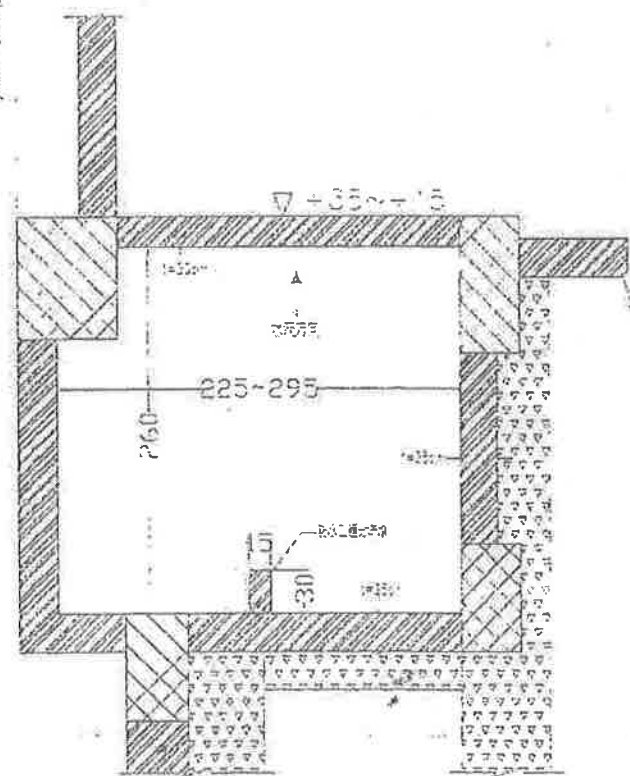

S=1:50

地界線

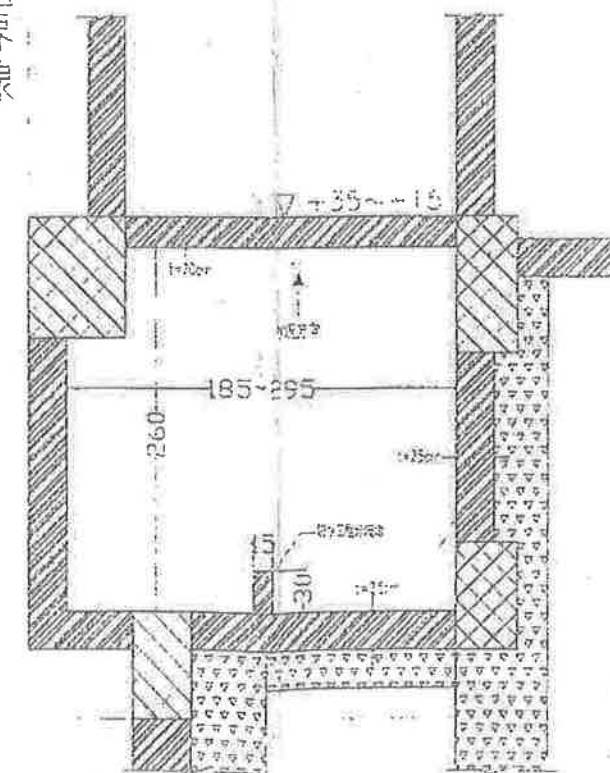

S=1:50

圖三.變更後排水改道剖面竣工圖一