

臺北市交通管制工程處

工程名稱：
合約編號：

計畫編號：J0001-01

(版) 圖號：

依據文號：

114301601900

本圖對於

動完工

施工前48小時

聯絡電話

通知日期


施工日期

完工日期

R 60m'1 R 24m'1 R 28m'1

附圖

系爭標線甲區

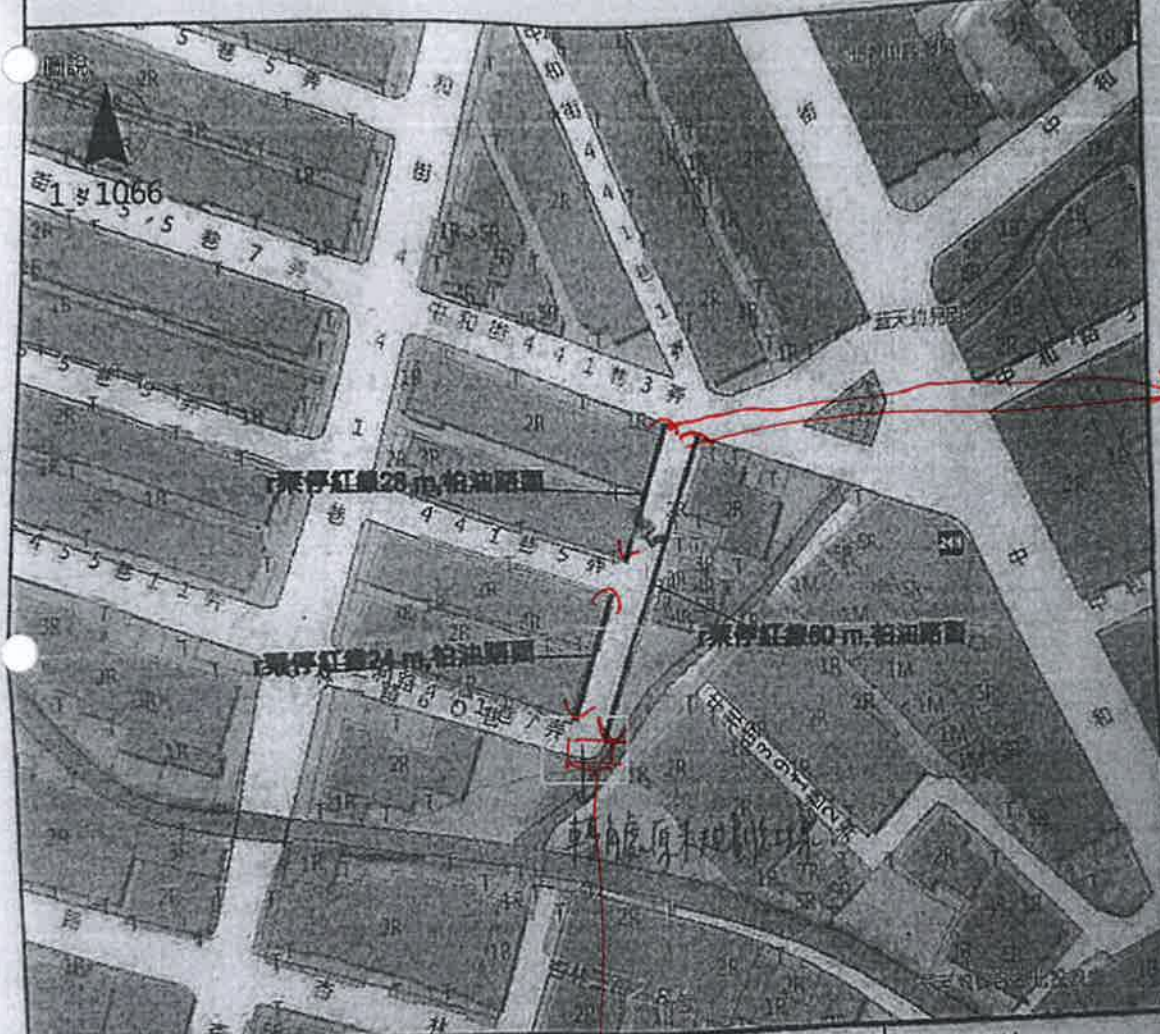

特別通知	1.本圖設施涉及	☐ 禁止轉向及進入管制		☐ 單行道管制		☐ 禁止禁停管制	
	2.請檢認右列事項	<1>施設宣傳告示牌-施工前7日		<2>發布新聞稿-施工前7日		<3>發函通知相關單位-7日前	
	設備/設計單位	完成日期		完成日期		完成日期	
	執行/施工單位	完成日期		完成日期		完成日期	
設計	繪圖	林高偉	段長		科室主管		總工程司
	設計	林高偉	審核		副總工程司		核准日期
修正	修正工程司		審核		副總工程司		核准日期
	核對				副總工程司		修正日期
工程竣工圖	監造工程司		科室主管		副工程司		
	核對		審核		竣工日期		
	監造主管						

系爭標線乙區